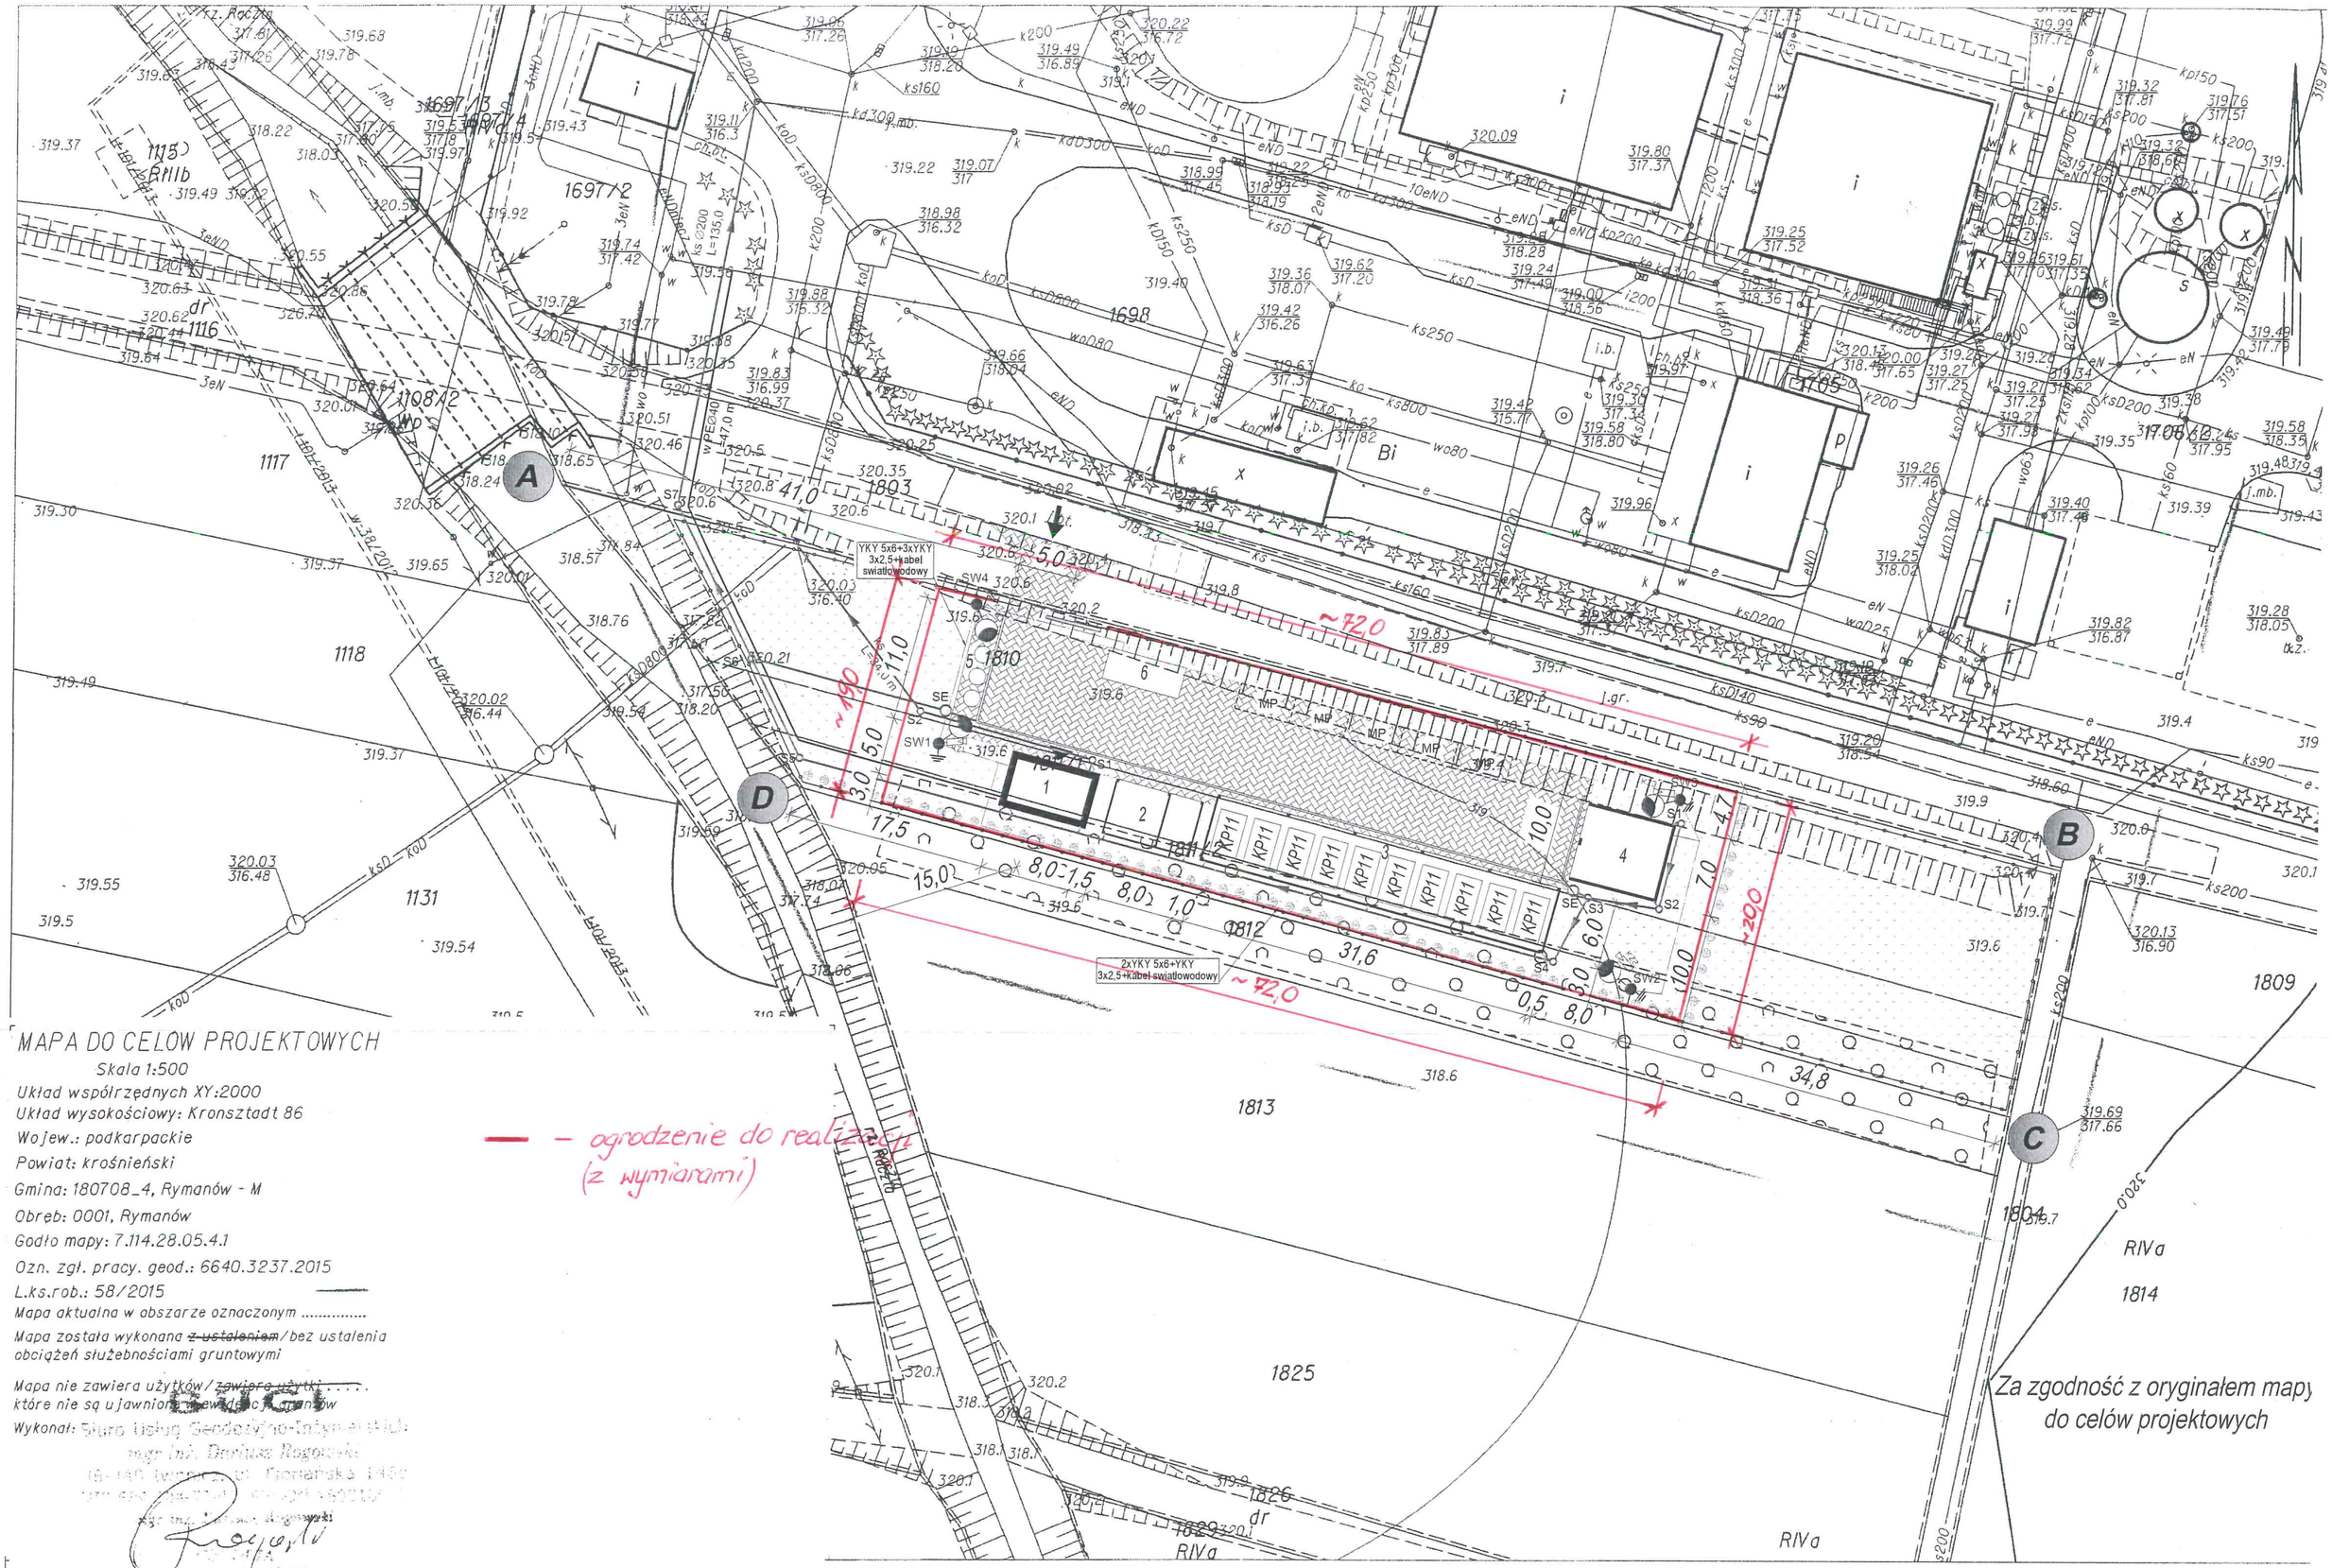

MAPA DO CELÓW PROJEKTOWYCH

Skala 1:500

Układ współrzędnych XY:2000

Układ wysokościowy: Kronsztadt 86

Wojew.: podkarpackie

Powiat: krośnieński

Gmina: 180708_4, Rymanów - M

Obręb: 0001, Rymanów

Godło mapy: 7.114.28.05.4.1

Ozn. zgł. pracy. geod.: 6640.3237.2015

L.ks.rob.: 58/2015

Mapa aktualna w obszarze oznaczonym .....

Mapa została wykonana ~~z ustaleniem~~/bez ustalenia obciążeń służebnościami gruntowymi

Mapa nie zawiera użytków/~~zawiera użytki~~ ..... które nie są ujawnione w ewidencji gruntów

Wykonał: Biuro Usług Geodezyjno-Inżynierskich mgr inż. Dariusz Rogowski [illegible] ul. Cieplańska 14[illegible]


— – ogrodzenie do realizacji (z wymiarami)

Za zgodność z oryginałem mapy do celów projektowych